


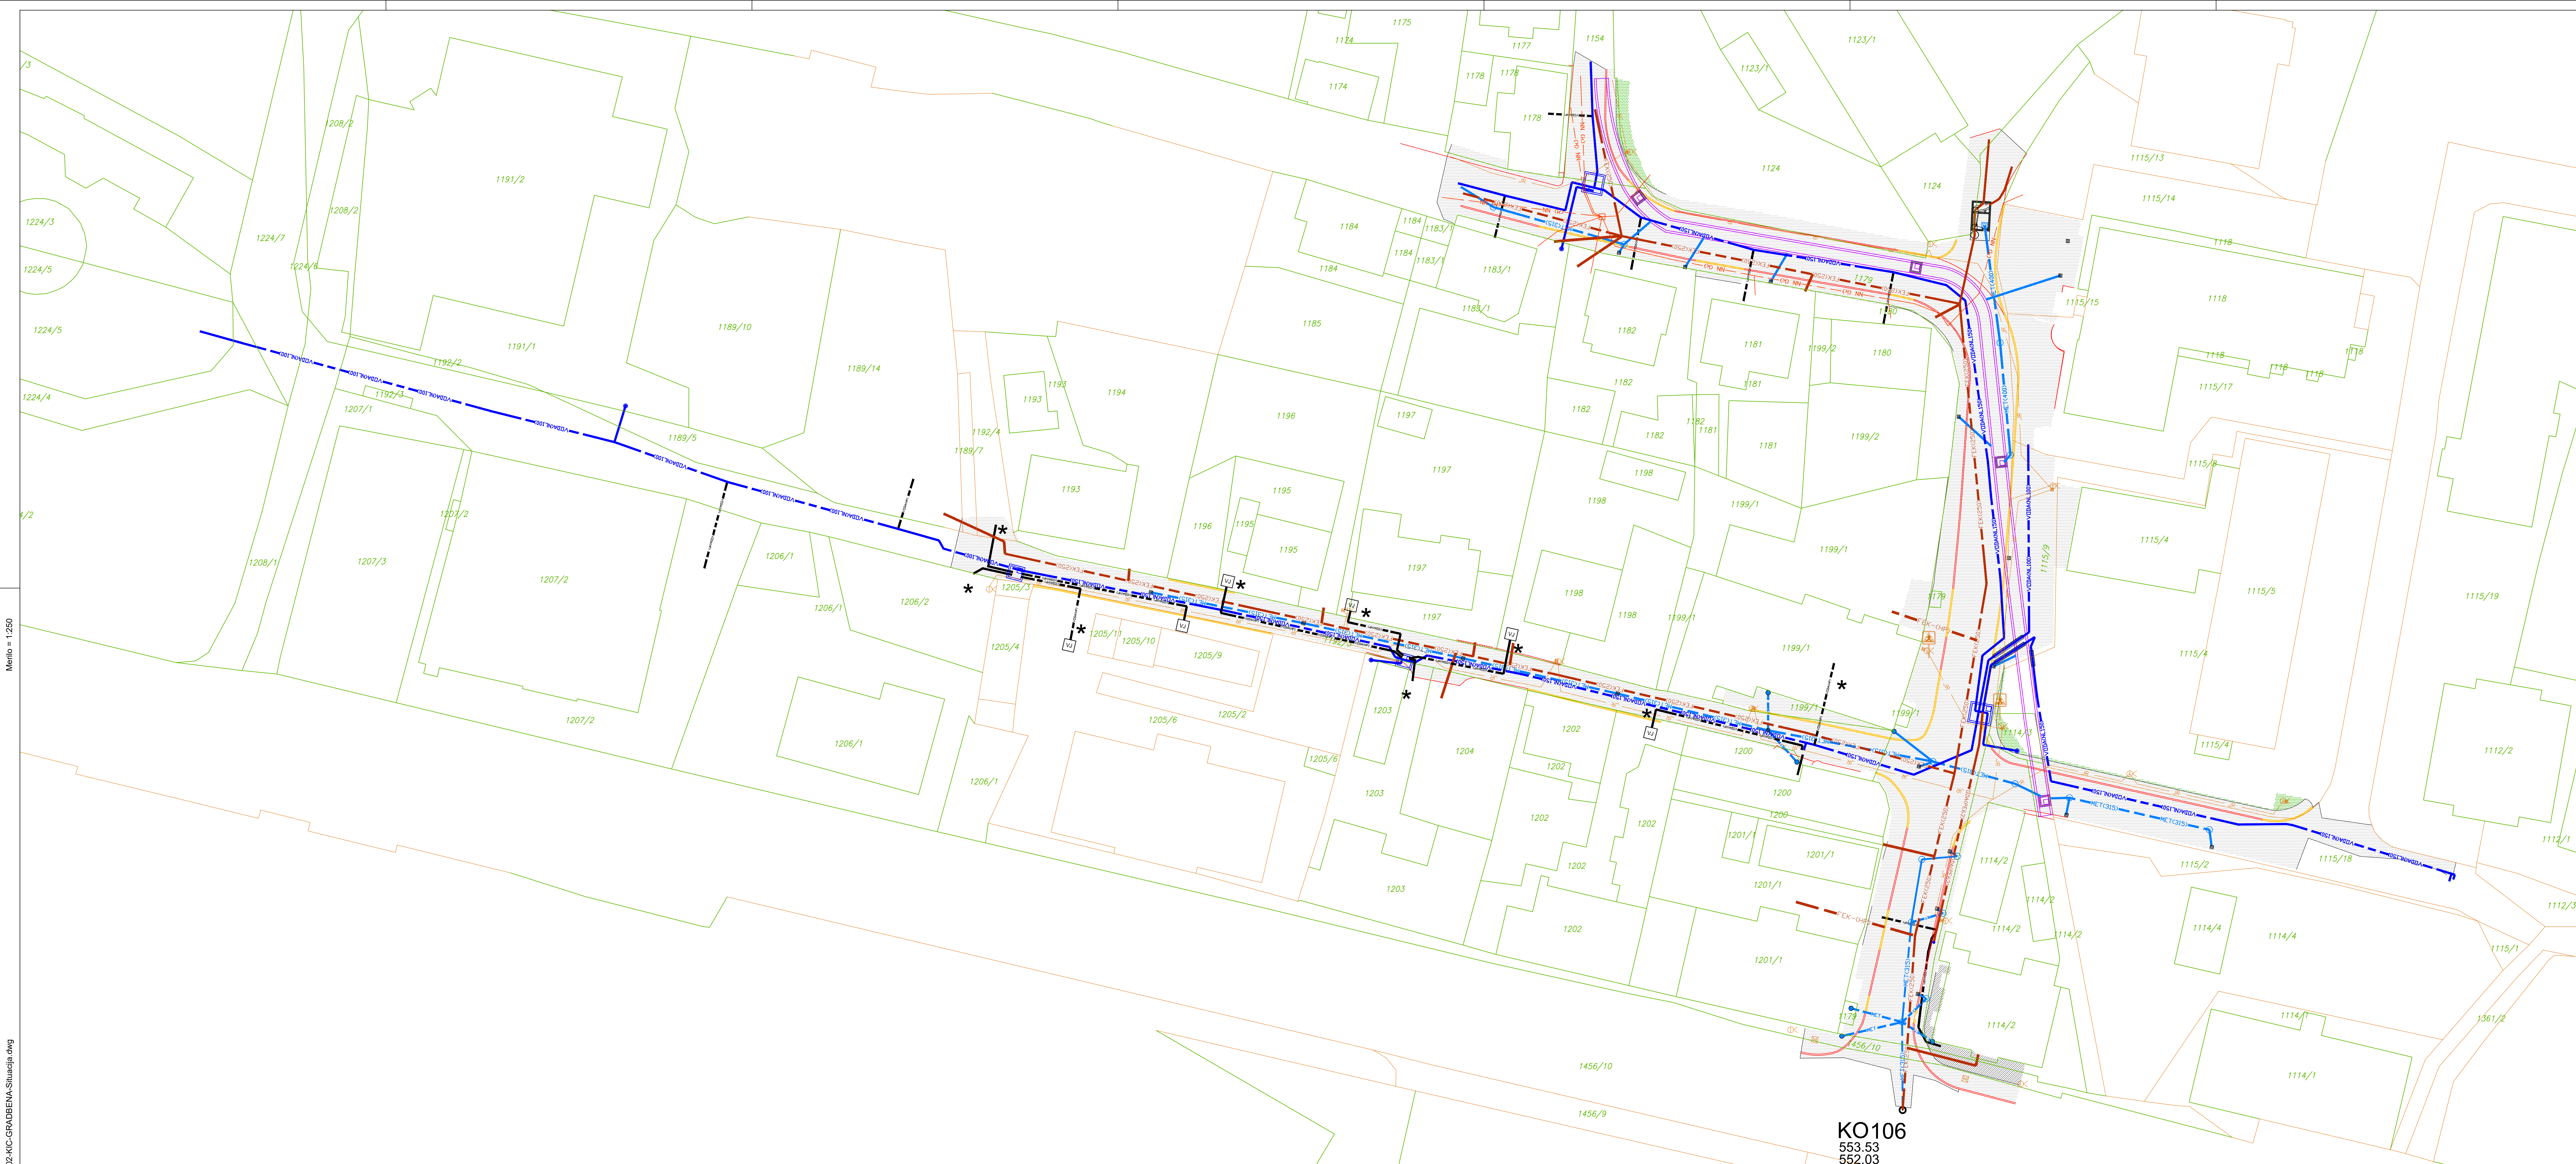

KO106
553.53
552.03

LEGENDA:

- FEK(250) FEK(250) FEKALNA KANALIZACIJA - izvedena
- FEK - (HP) KANALIZACIJA - hišni priključki izvedeni
- VDBANL150 VDBANL150 VODOVOD izveden NL DN 150
- VDBANL150 VDBANL150 VODOVOD izveden NL DN 150
- VDBANL100 VDBANL100 VODOVOD izveden NL DN 100
- VODOVOD hišni priključek izveden
- * približen potek hišnega priključka
- VDBAPE63 VDBAPE63 VODOVOD predviden PE DN 63
- MET(315) MET(315) METEORNI KANAL (izveden)
- MET(čopov graben) ČOPOV GRABEN - obstoječ - se ohrani
- MET(čopov graben) ČOPOV GRABEN - izvedeno stanje
- MET(400) MET(400) METEORNI KANAL iz razbremenilnika (izveden)
- JR JR Cestna razsvetljava (izvedeno)
- T2 T2 T2 optika (izvedeno)
- NN (do) NN (do) ELEKTRIKA - NN vod (izveden - kablrano)

UREDITEV OBMOČJA KS SAVA
1. FAZA
(projekt izvedenih del)

PROJEKTA, HIDROTEHNIKA, CESTA IN EKOLOGIA d.o.o.
Ulica bratov Učakar 108
1118 LJUBLJANA
tel.: 041 350613, fax: 059 025914

OBČINA JESENICE
Cesta Zelezarjev 6
4270 JESENICE

UREDITEV OBMOČJA KS SAVA
1. FAZA
(projekt izvedenih del)

Katastrska situacija novih objektov

Projektant:	Uroš FERJAN, udg.	Projekt:	G-1488	Projekt:	0/2 Vodilni načrt PID - načrt gradbeništva
Projektant:	Uroš FERJAN, udg.	Projekt:	G-1488	Projekt:	E-222
Projektant:	Uroš FERJAN, udg.	Projekt:	G-1488	Projekt:	PID
Projektant:	Uroš FERJAN, udg.	Projekt:	G-1488	Projekt:	0/2.7.3

avgust 2022 1:250